

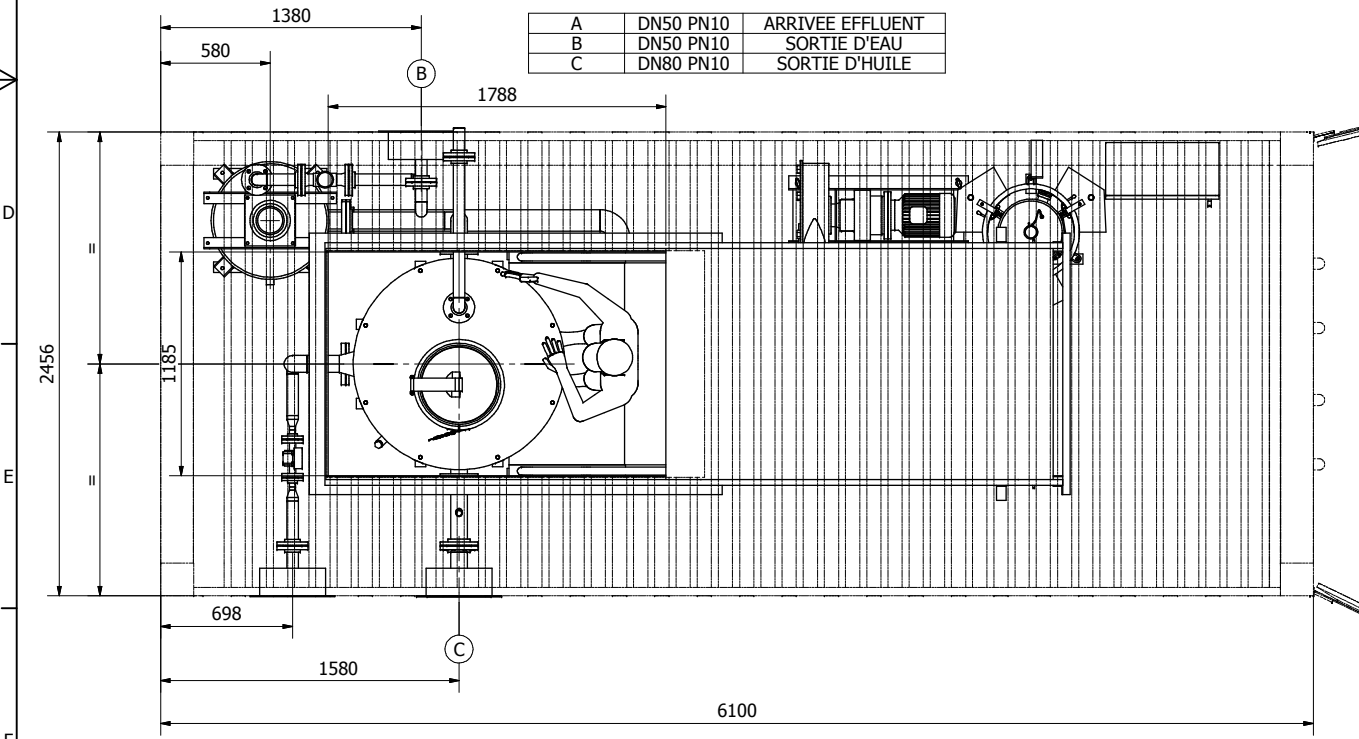
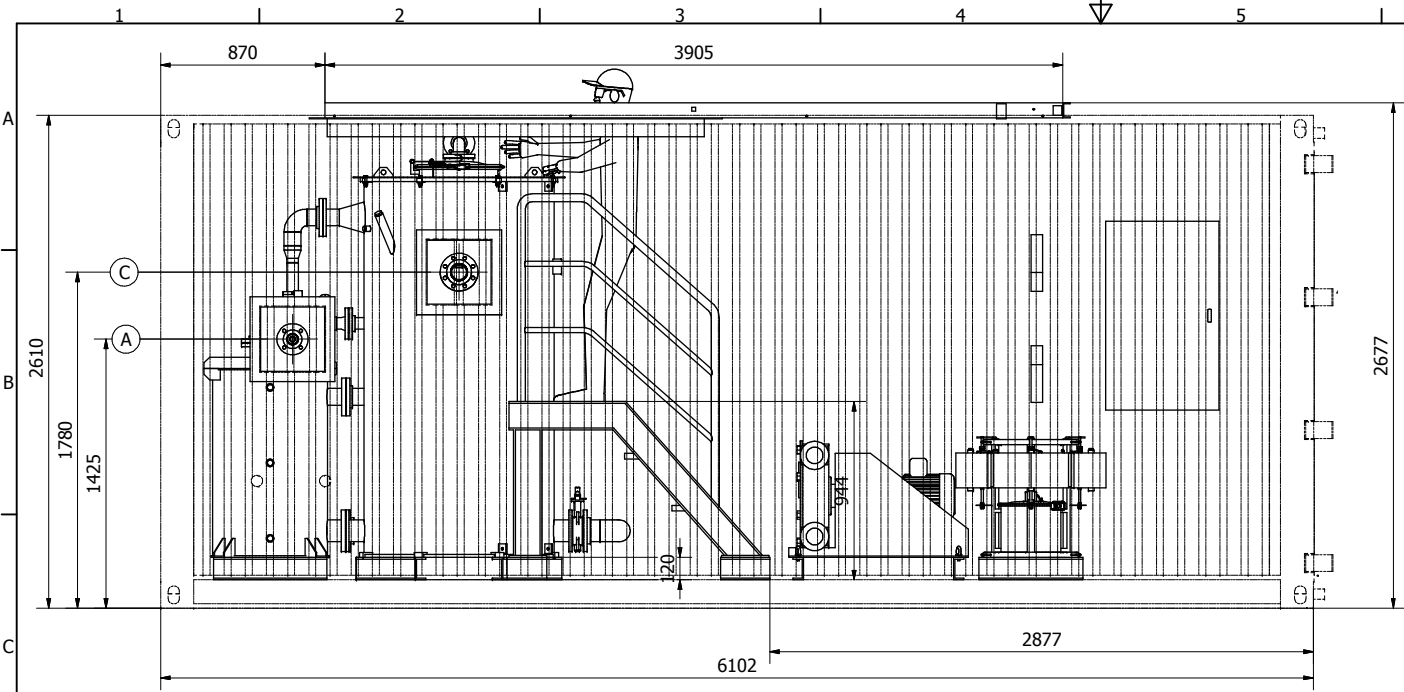


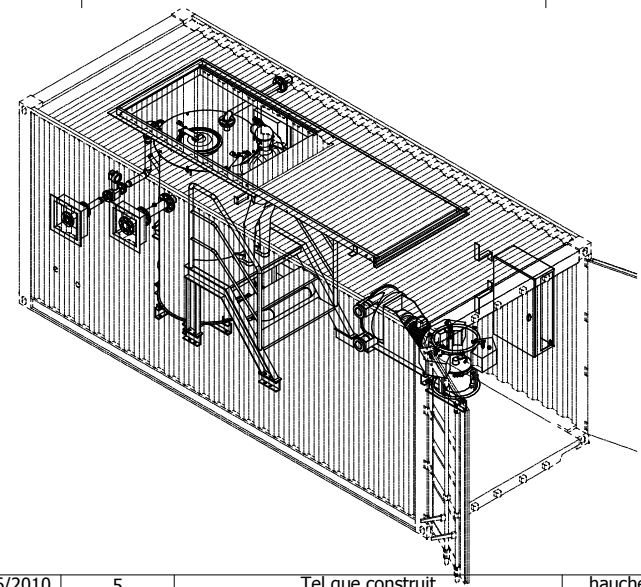


A	DN50 PN10	ARRIVEE EFFLUENT
B	DN50 PN10	SORTIE D'EAU
C	DN80 PN10	SORTIE D'HUILE

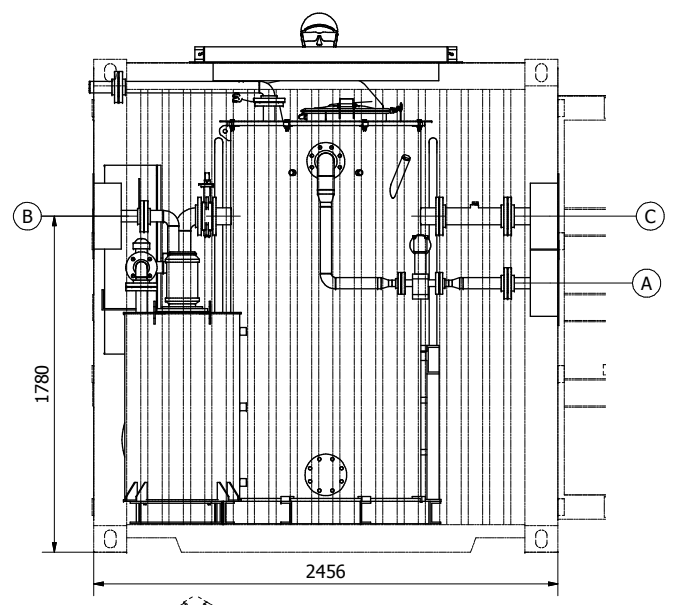

CONTAINER 20 PIEDS DRY
Poids estimatif : 4000 kg

21/06/2010	5	Tel que construit	hauchecorj
16/06/2010	4	mise a jour suivant construction	hauchecorj
09/06/2010	3	MISE A JOUR GENERALE	hauchecorj
10/05/2010	2	MISE A JOUR GENERALE	hauchecorj
DATE	REV	DESCRIPTION	APPROUVE(E)
Conçu par hauchecorj	Vérifié par hauchecorj	Approuvé par hauchecorj	Date 21/04/2009
 SOCIETE ETUDE ET DE REALISATIONS POUR L'ENVIRONNEMENT ET LE PROCEDE 11 RUE DU PONT V - BP 1402 - 76067 LE HAVRE FRANCE Tél 02.35.53.50.85 Fax 02.35.25.03.72 www.serep.fr - info@serep.fr			
CTP CONTAINER DE DESHUILAGE SCHEMA D'IMPLANTATION			CTP-01PM
Modification 5			Feuille 1 / 2

© " Ce plan est la propriété de la Société SEREP. ; conformément aux dispositions des articles L.111-1 et suivants du Code de la propriété intellectuelle il ne pourra être reproduit, divulgué, utilisé sans son autorisation expresse. "

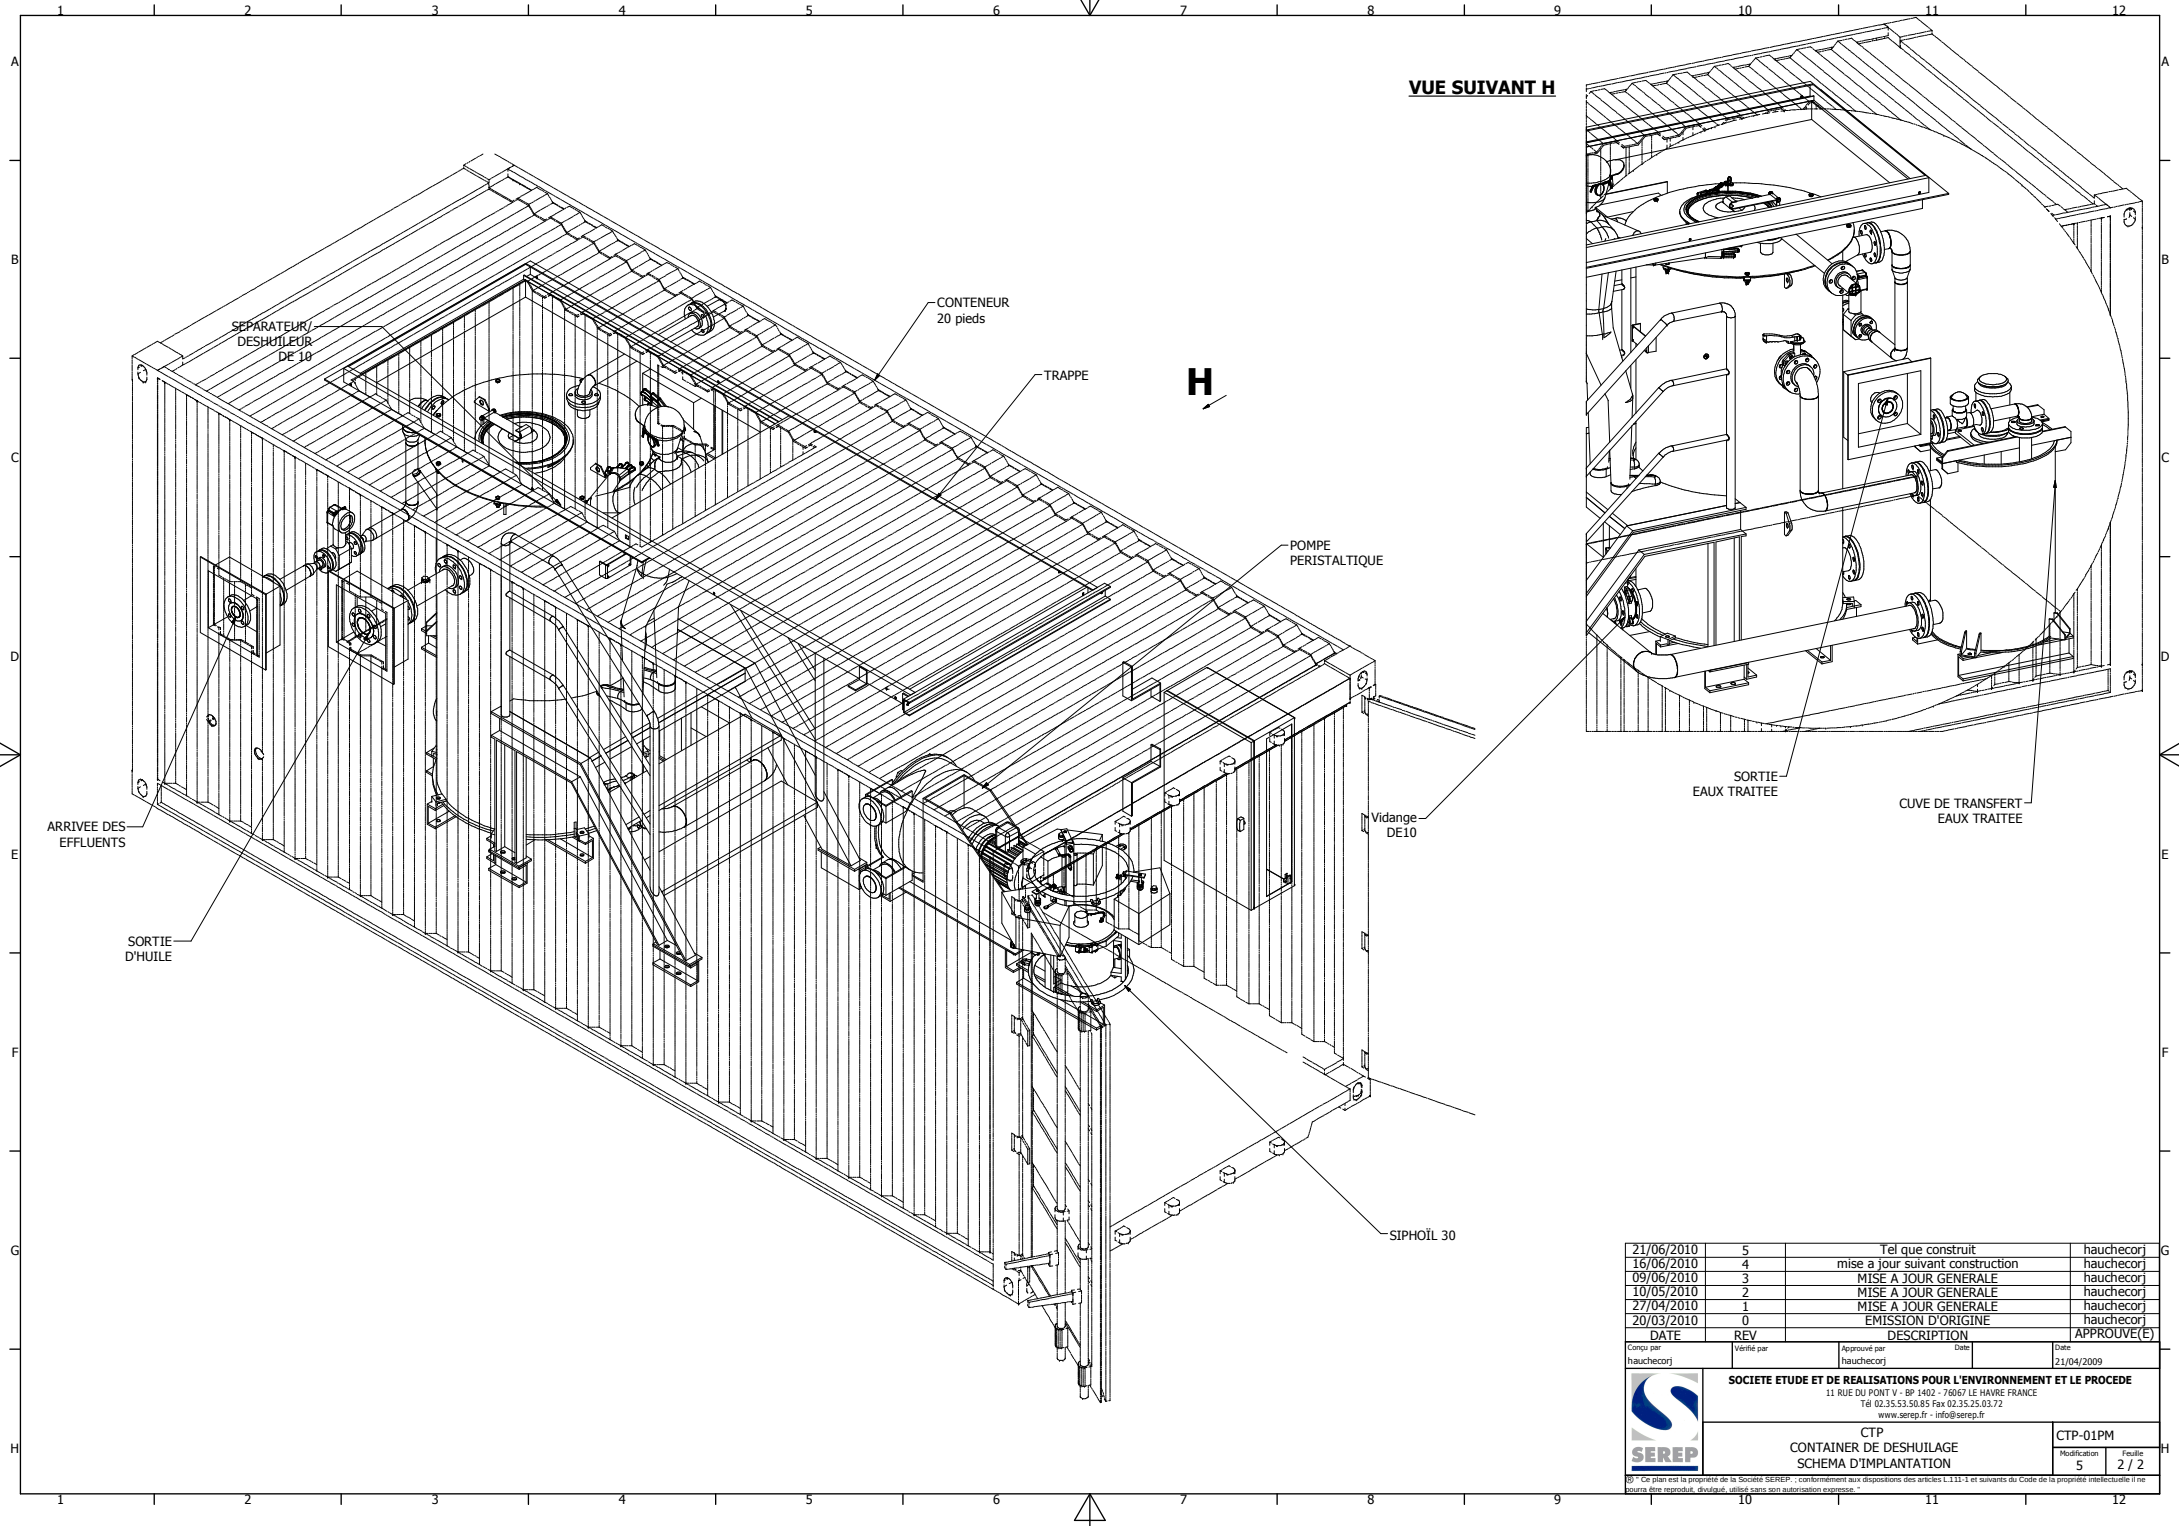

21/06/2010	5	Tel que construit	hauchecor
16/06/2010	4	mise a jour suivant construction	hauchecor
09/06/2010	3	MISE A JOUR GENERALE	hauchecor
10/05/2010	2	MISE A JOUR GENERALE	hauchecor
27/04/2010	1	MISE A JOUR GENERALE	hauchecor
20/03/2010	0	EMISSION D'ORIGINE	hauchecor
DATE	REV	DESCRIPTION	APPROUVE(E)

Conçu par hauchecor	Vérifié par hauchecor	Approuvé par hauchecor	Date 21/04/2009
------------------------	--------------------------	---------------------------	--------------------



SOCIETE ETUDE ET DE REALISATIONS POUR L'ENVIRONNEMENT ET LE PROCEDE

11 RUE DU PONT V - BP 1402 - 76867 LE HAVRE FRANCE
Tél 02.35.53.50.85 Fax 02.35.25.05.72
www.serep.fr - info@serep.fr

CTP CONTAINER DE DESHUILAGE SCHEMA D'IMPLANTATION		CTP-01PM Modification 5		Feuille 2 / 2	
---	--	-------------------------------	--	------------------	--

35° Ce plan est la propriété de la Société SEREP, conformément aux dispositions des articles L.111-1 et suivants du Code de la propriété intellectuelle il ne pourra être reproduit, divulgué, utilisé sans son autorisation expresse.